





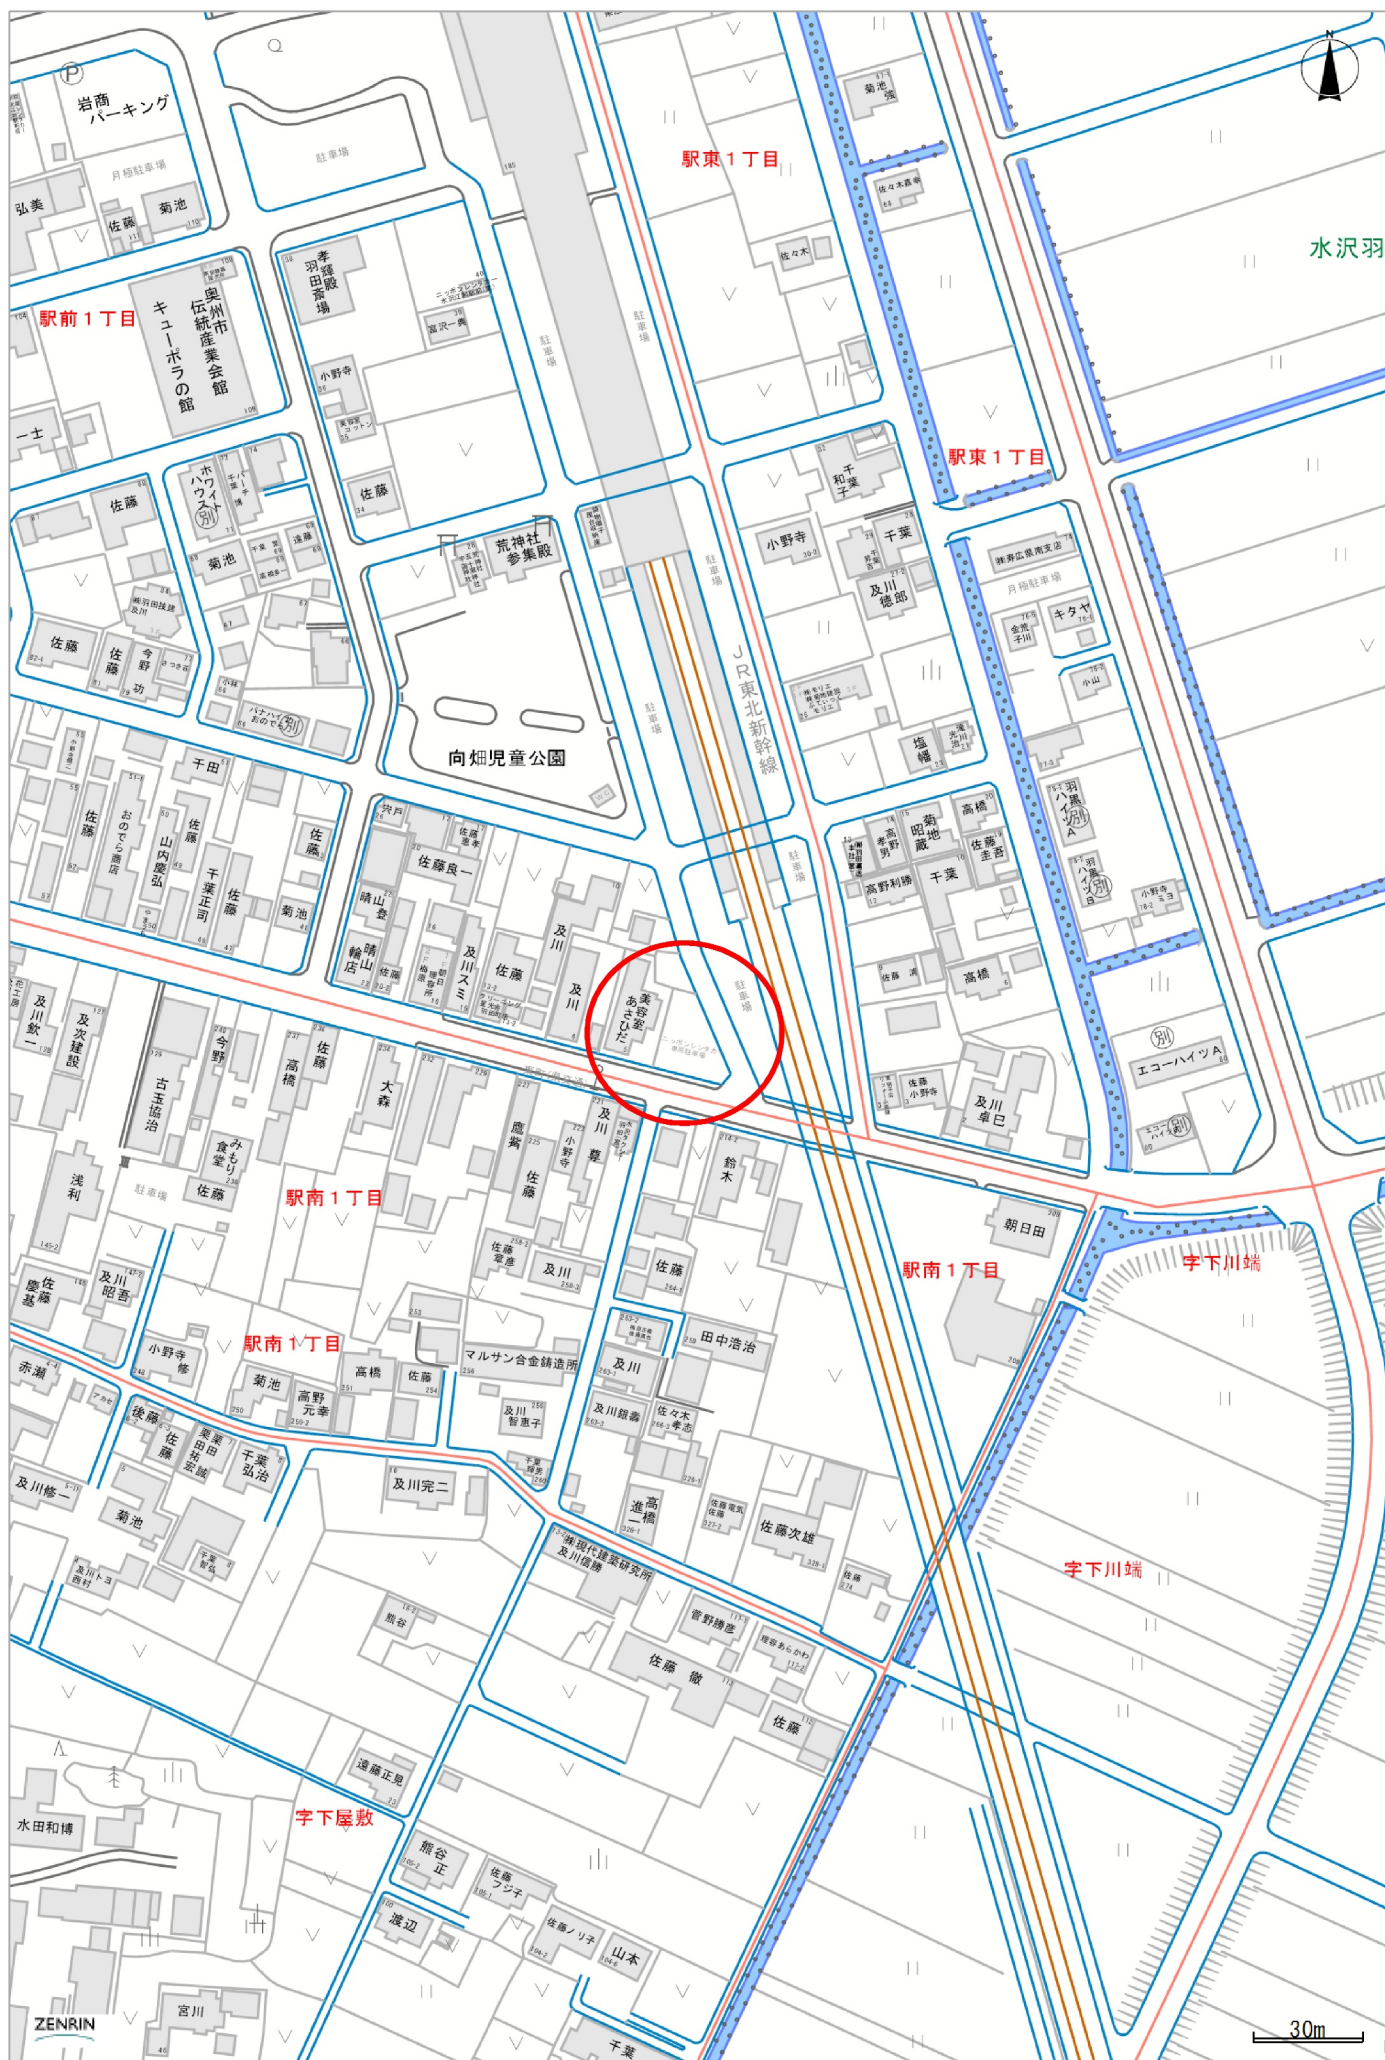

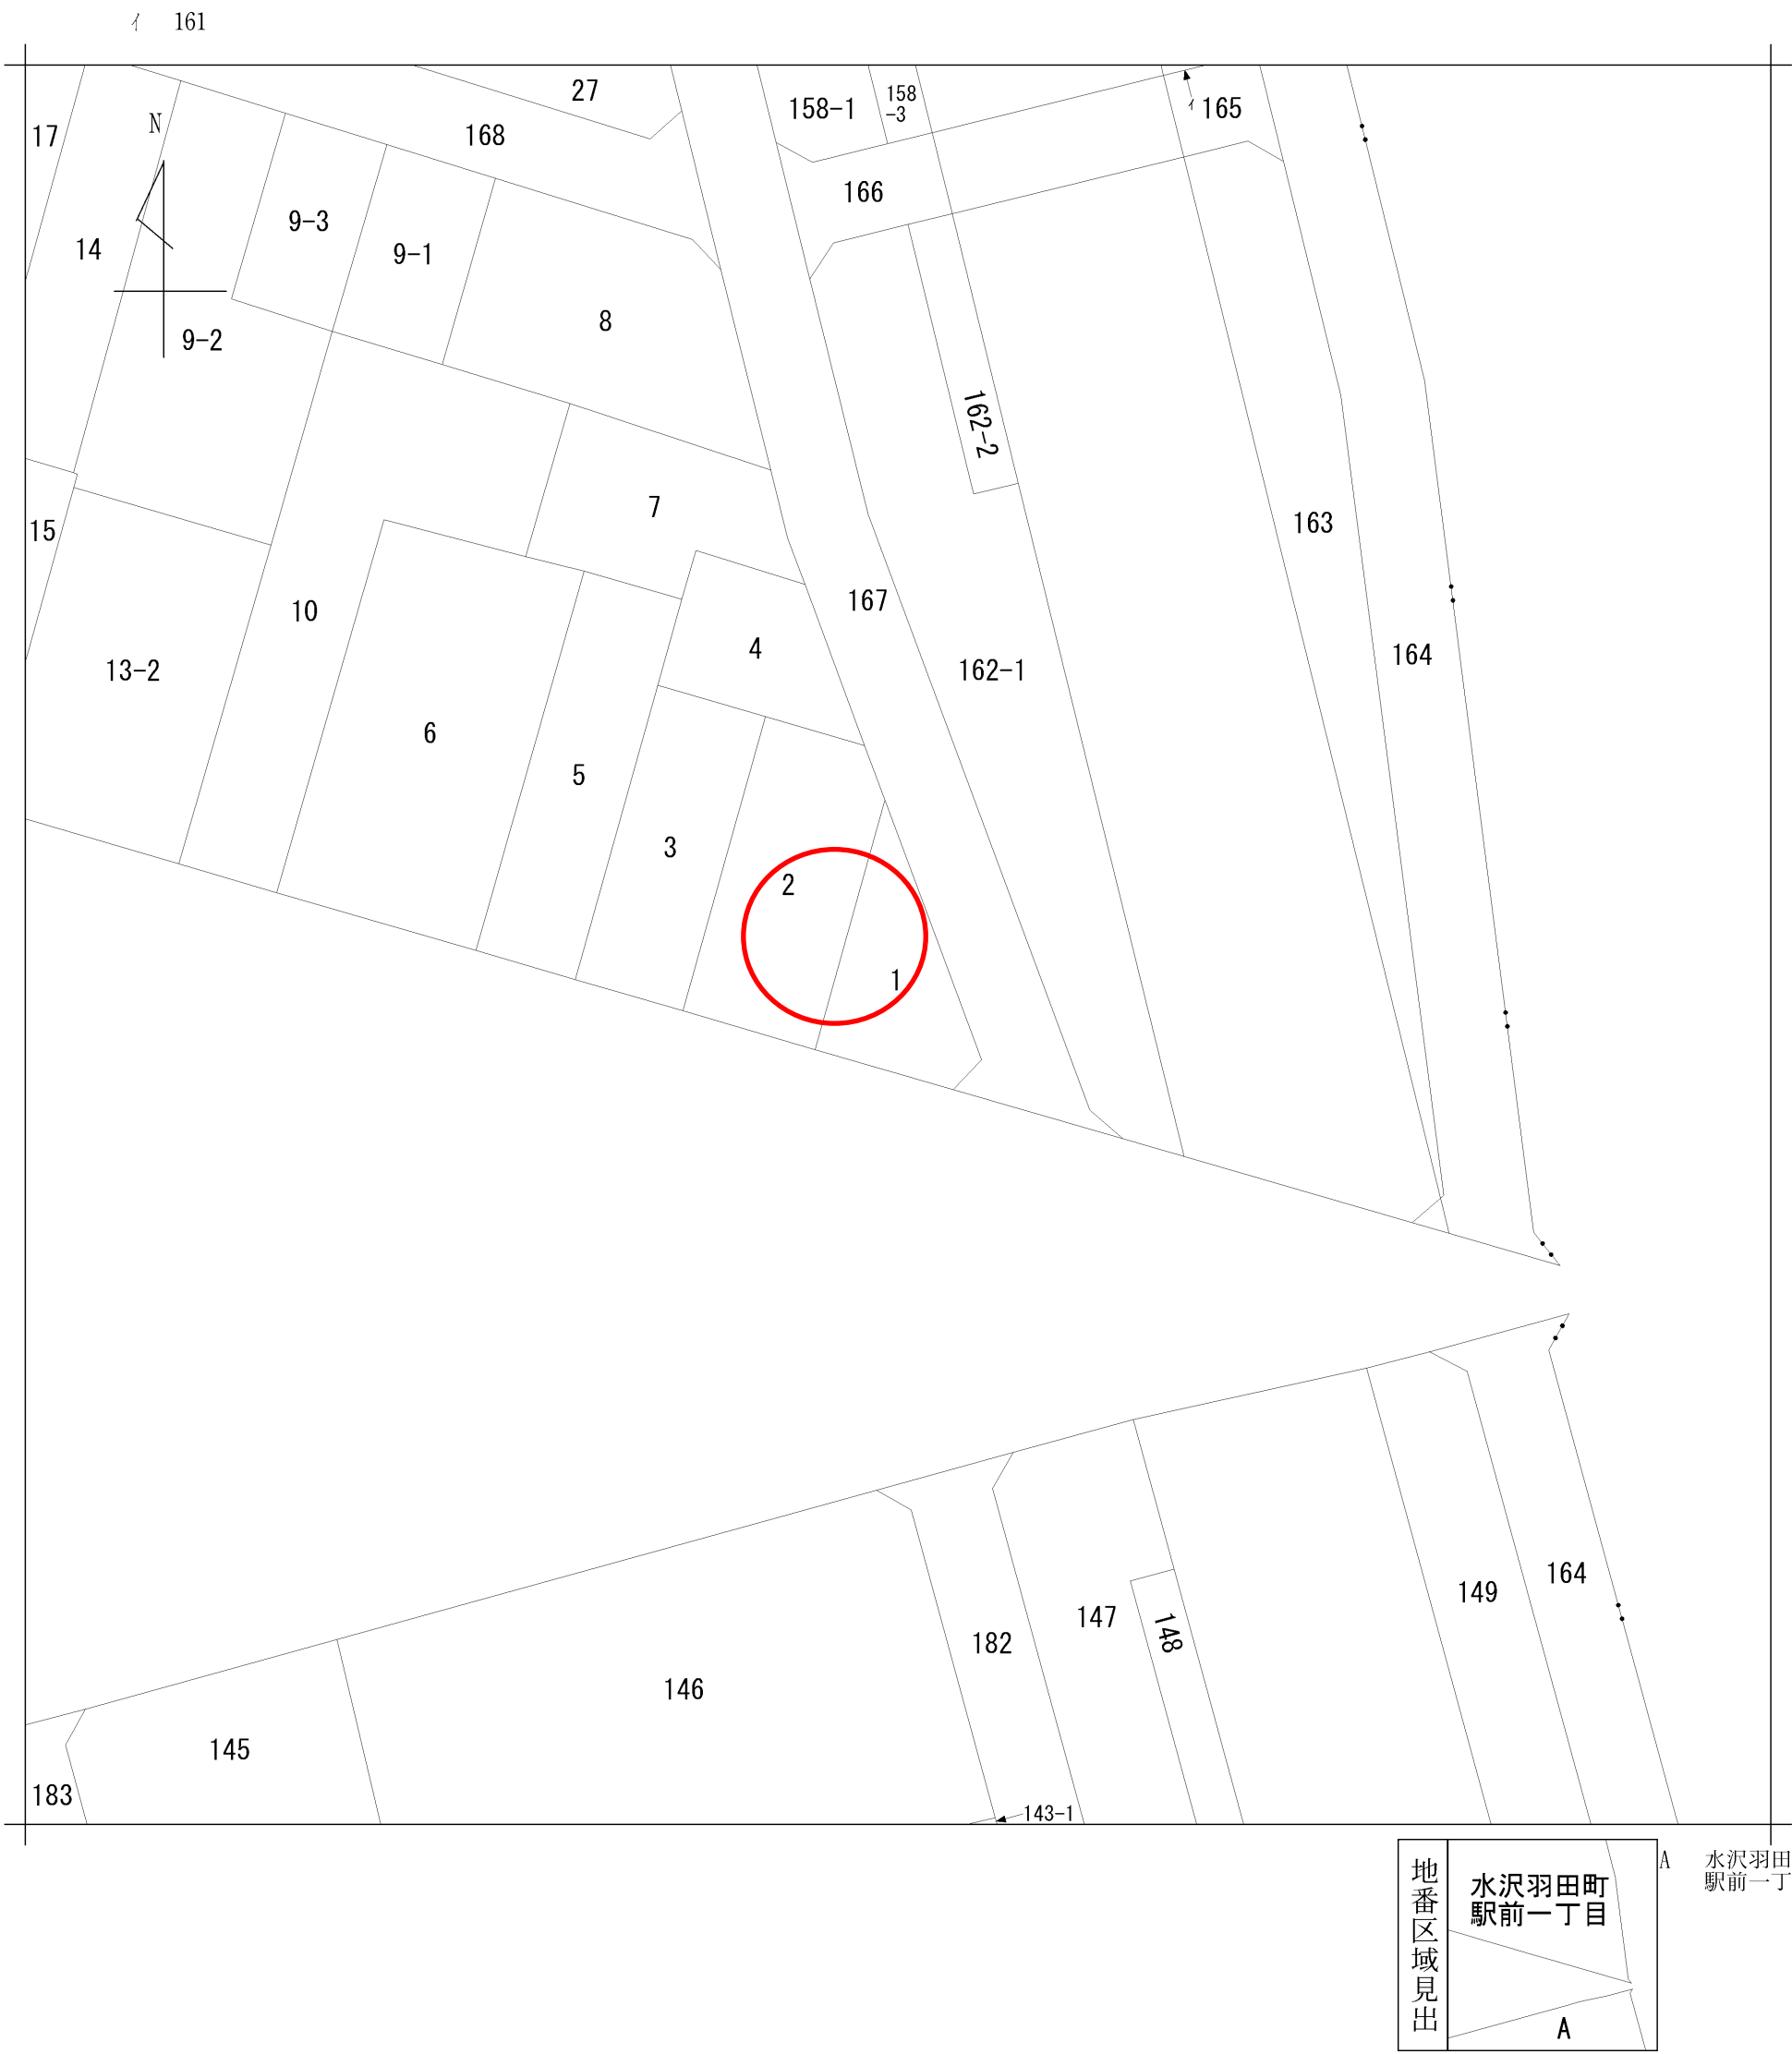

請求部	所在	奥州市水沢羽田町駅前一丁目				地番	1番			
出力縮尺	1/500	精度区分	甲一	座標系番号又は記号		分類	地図に準ずる図面		種類	土地区画整理所在図
作成年月日	昭和61年9月6日				備付年月日(原図)		補記事項			

承諾書

本図のとおり境界に異議なく同意します。

地番	住所	氏名	印鑑
1 2			
3			
4			
167	市道管理者 本図のとおり奥州市管理の道路との境界に 異議が無いので同意します。 令和5年3月6日 奥州市長 倉成 淳		
国道	国道管理者 本図のとおり岩手県管理の道路との境界に 異議が無いので同意します。 令和5年3月13日 岩手県知事 達増 拓也		

求積表



地 番	1			
NO	Xn	Yn	Yn+1-Yn-1	Xn・(Yn+1-Yn-1)
R1	-95129.384	30778.301	5.564	-529299.892576
R32	-95131.913	30788.248	11.940	-1135875.041220
C33	-95129.690	30790.241	-5.564	529301.595160
KC2	-95111.342	30782.684	-11.940	1135629.423480
合 計				-243.915156
合 計 面 積				121.9575780
地 積				121.95 m ²

地 番	2			
NO	Xn	Yn	Yn+1-Yn-1	Xn・(Yn+1-Yn-1)
R29	-95126.937	30768.737	4.368	-415514.460816
R1	-95129.384	30778.301	13.947	-1326769.518648
KC2	-95111.342	30782.684	2.787	-265075.310154
C37	-95107.466	30781.088	-8.751	832285.434966
C102	-95105.611	30773.933	-12.351	1174649.401461
合 計				-424.453191
合 計 面 積				212.2265955
地 積				212.22 m ²

総合計面積

334.1841735 m²

基準点網図

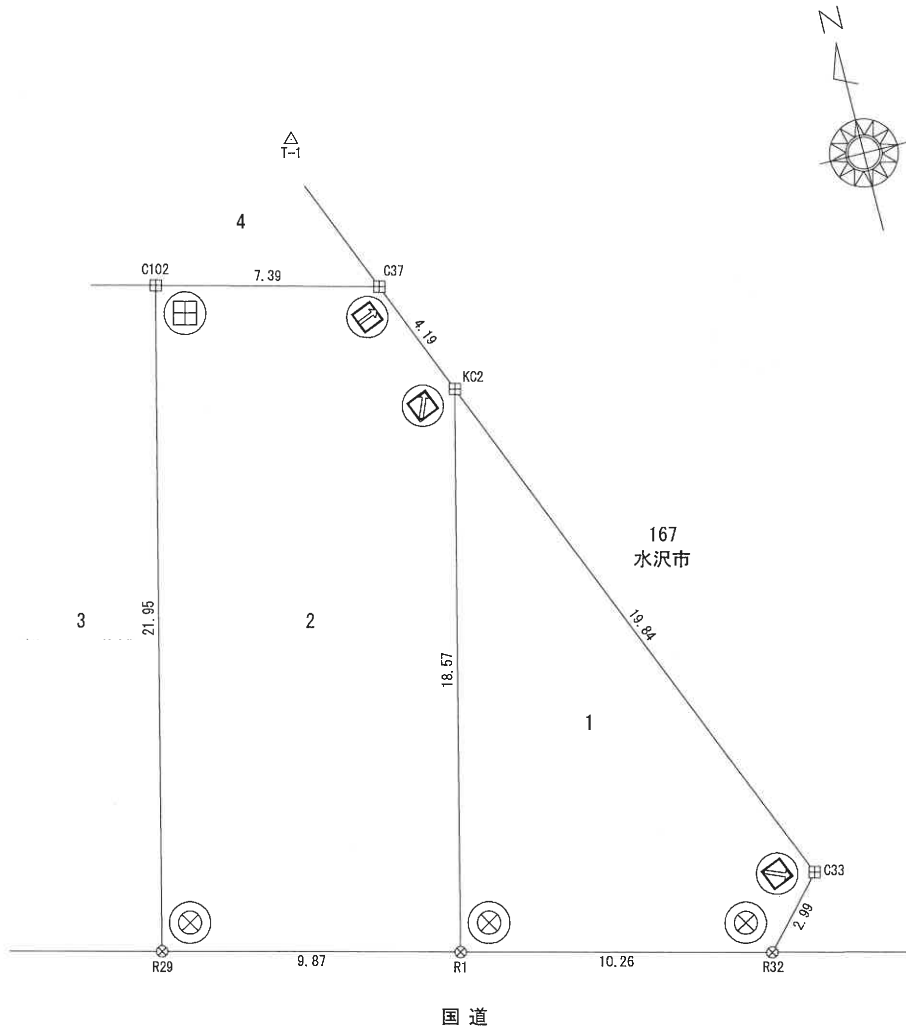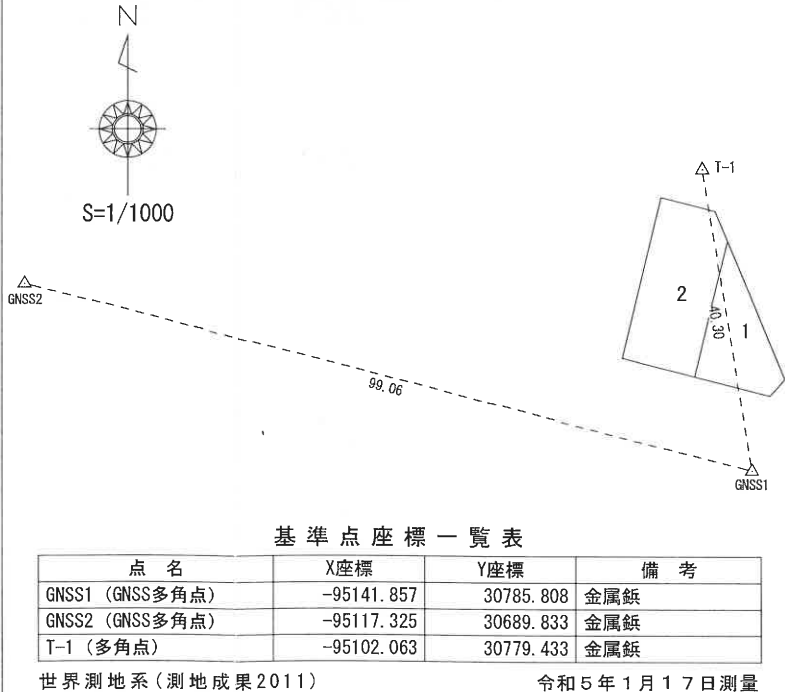


筆界標の種類	
+	石 杭
田	コンクリート杭
⊗	プラスチック杭
⊠	金属プレート
⊗	金属 板
⊙	刻 み
○	計 算 点
△	基 準 点

測量年月日	令和4年2月9日
座標系	X系
世界測地系(測地成果2011)	

図面名	実測図		
所在地番	奥州市水沢羽田町駅前一丁目1番、2番		
作成年月日	令和4年2月9日	縮尺	1：250
作成者			


* 本書に記載されていない、朱印（土地家屋調査士印）のない書面は原本ではありません。利害関係者が他者へ閲覧・複製・譲渡等により発生する個人情報保護法に違反し生じる損害について当事務所は一切責任を負いませんので、取り扱いには十分注意されるようお願い致します。

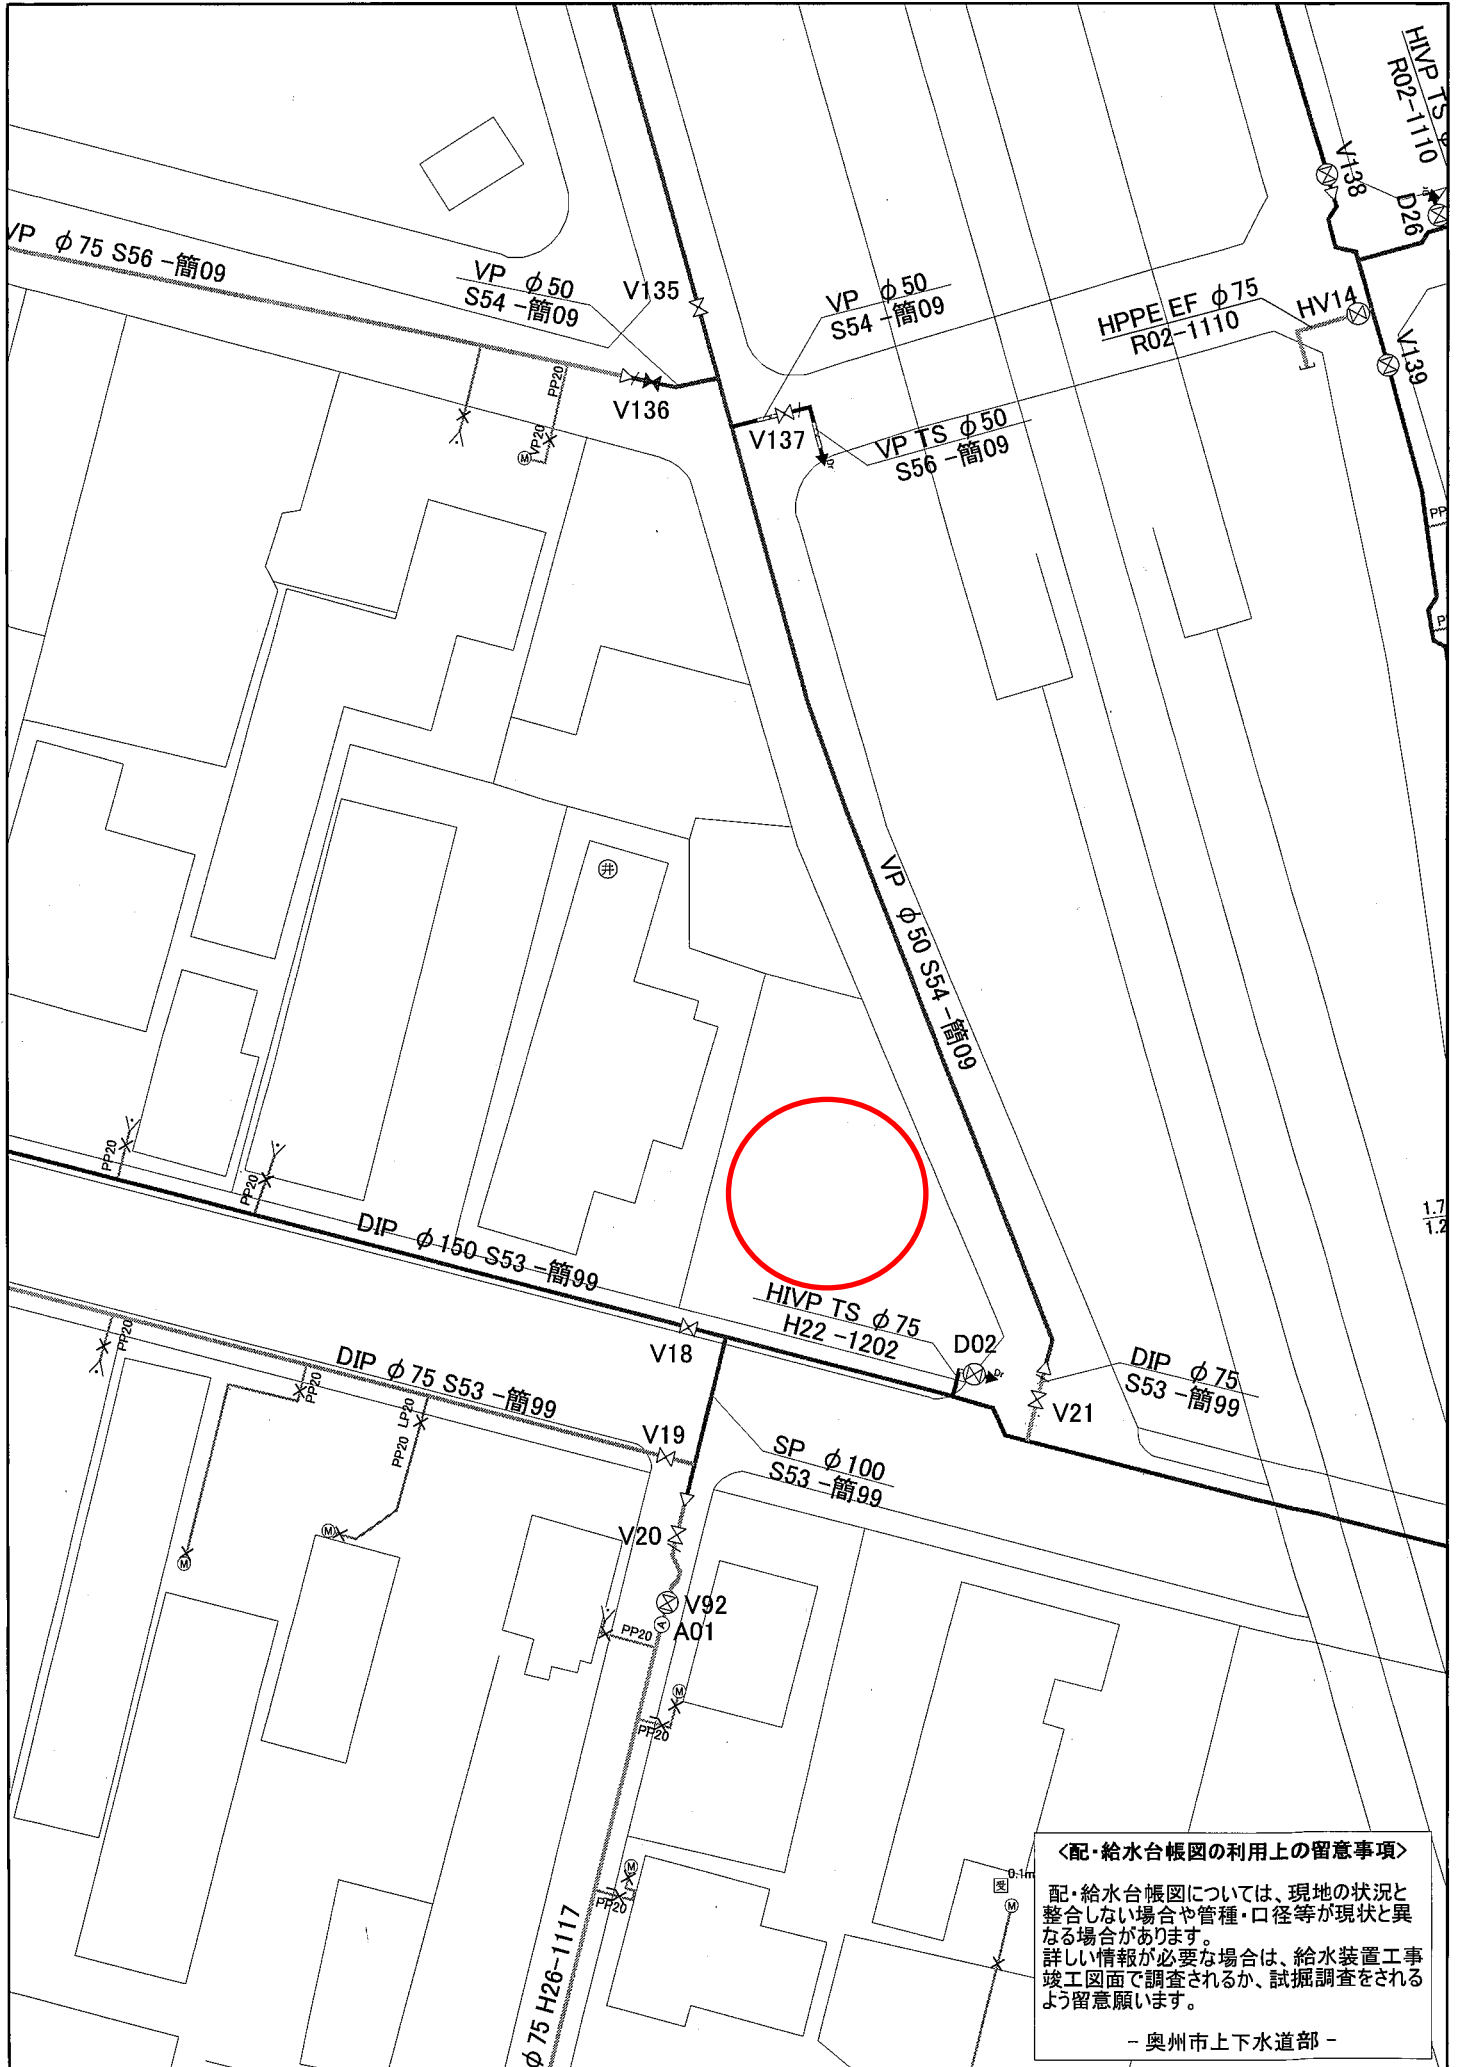


〈配・給水台帳図の利用上の留意事項〉

配・給水台帳図については、現地の状況と整合しない場合や管種・口径等が現状と異なる場合があります。
詳しい情報が必要な場合は、給水装置工事竣工図面で調査されるか、試掘調査をされるよう留意願います。

- 奥州市上下水道部 -

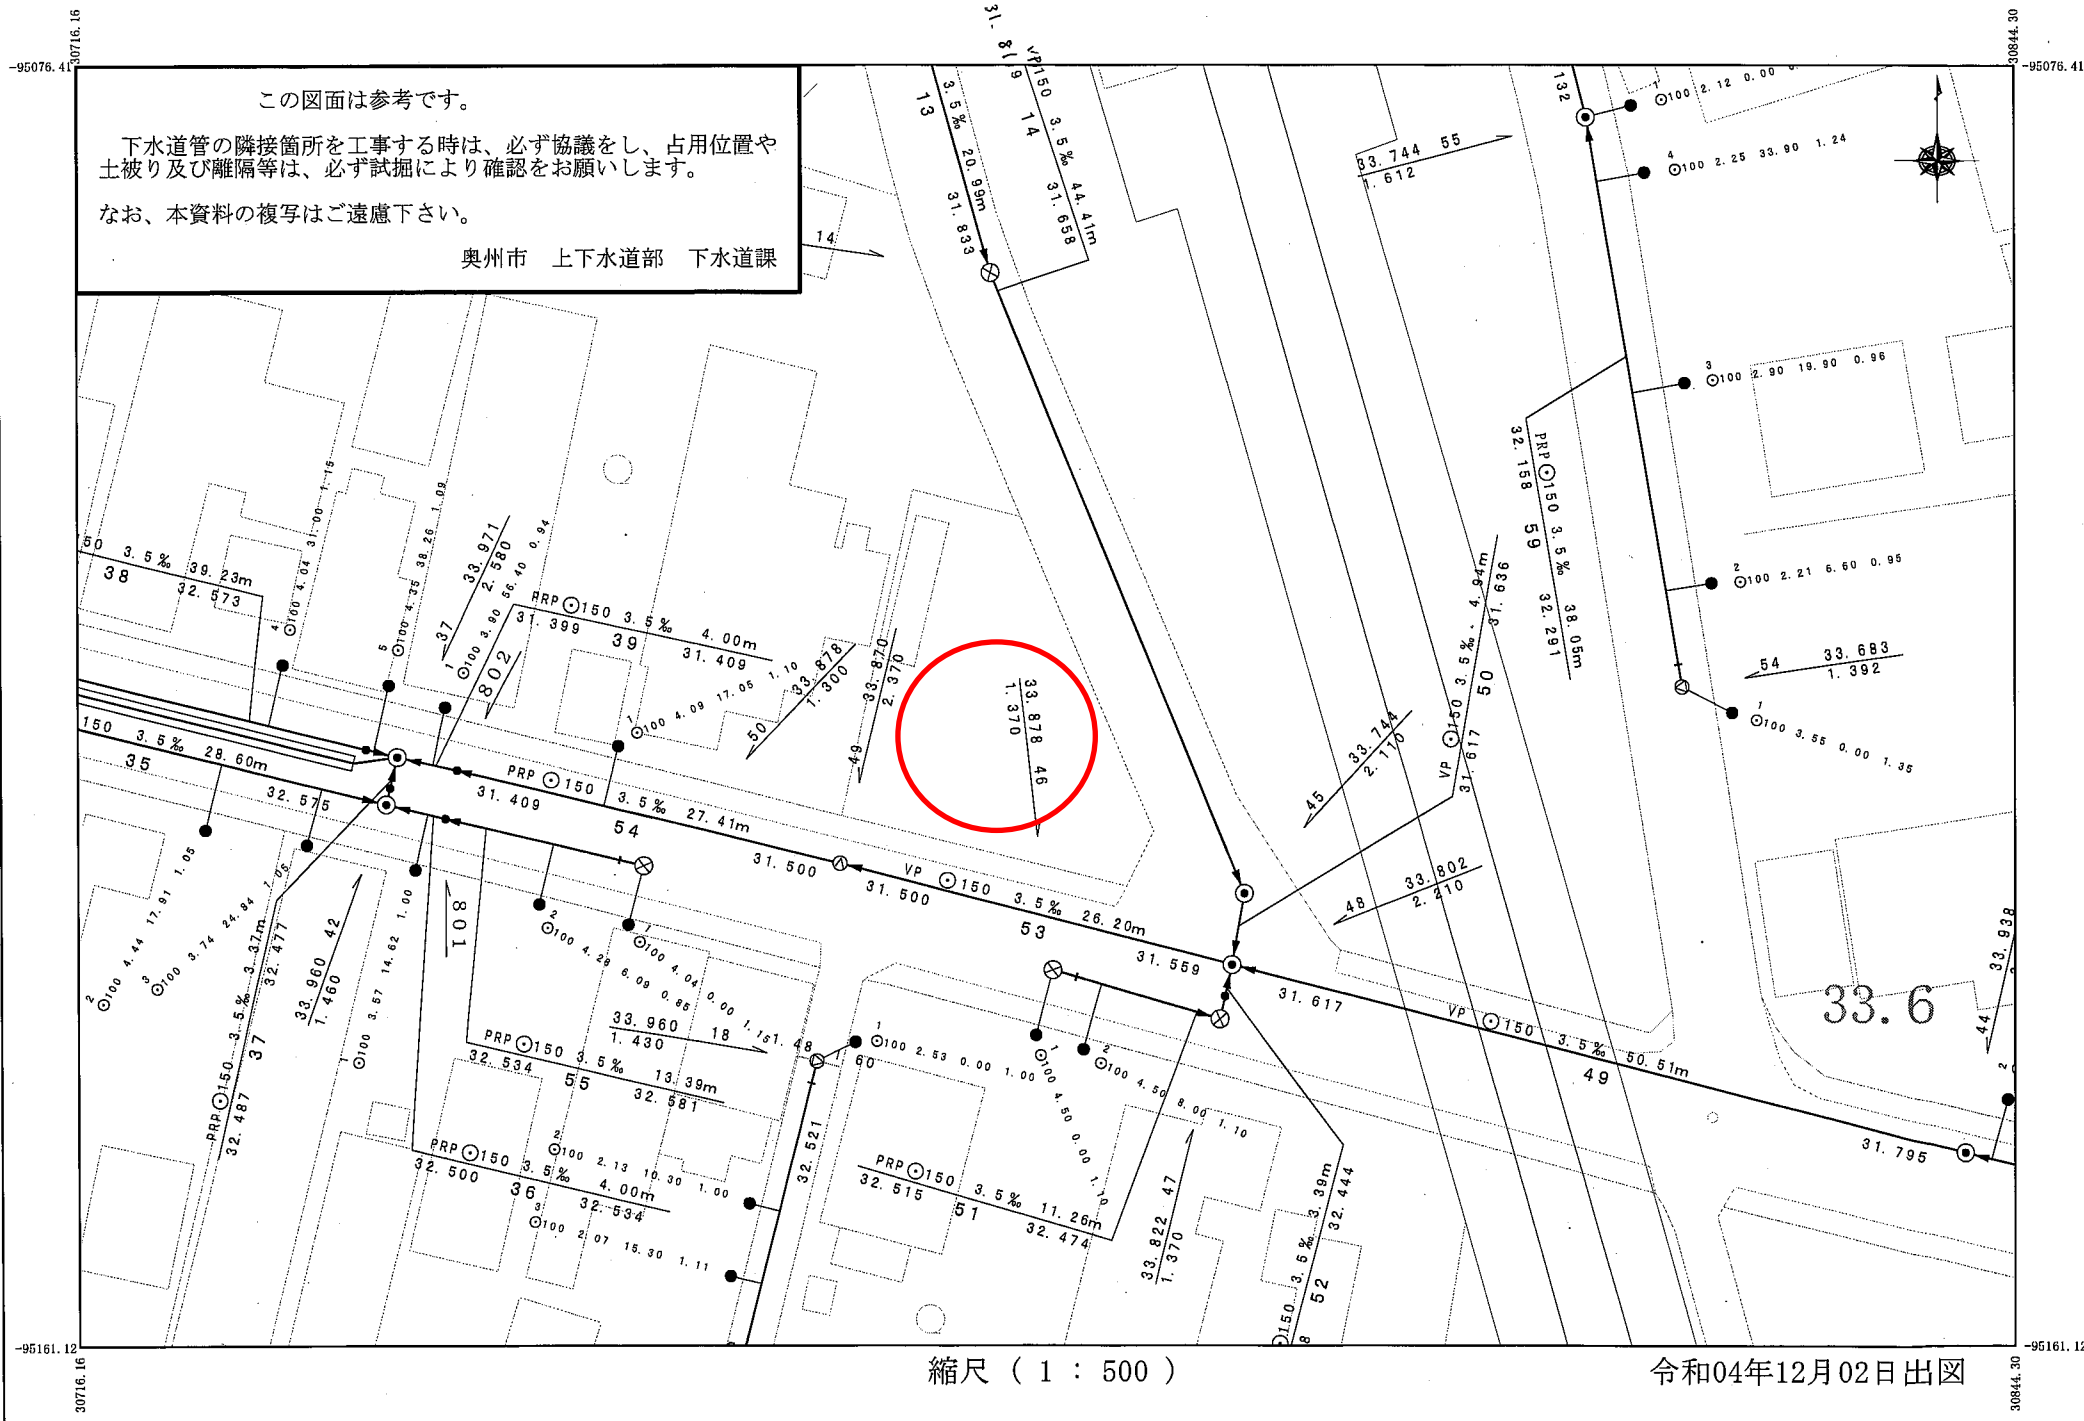


道路台帳現況平面図

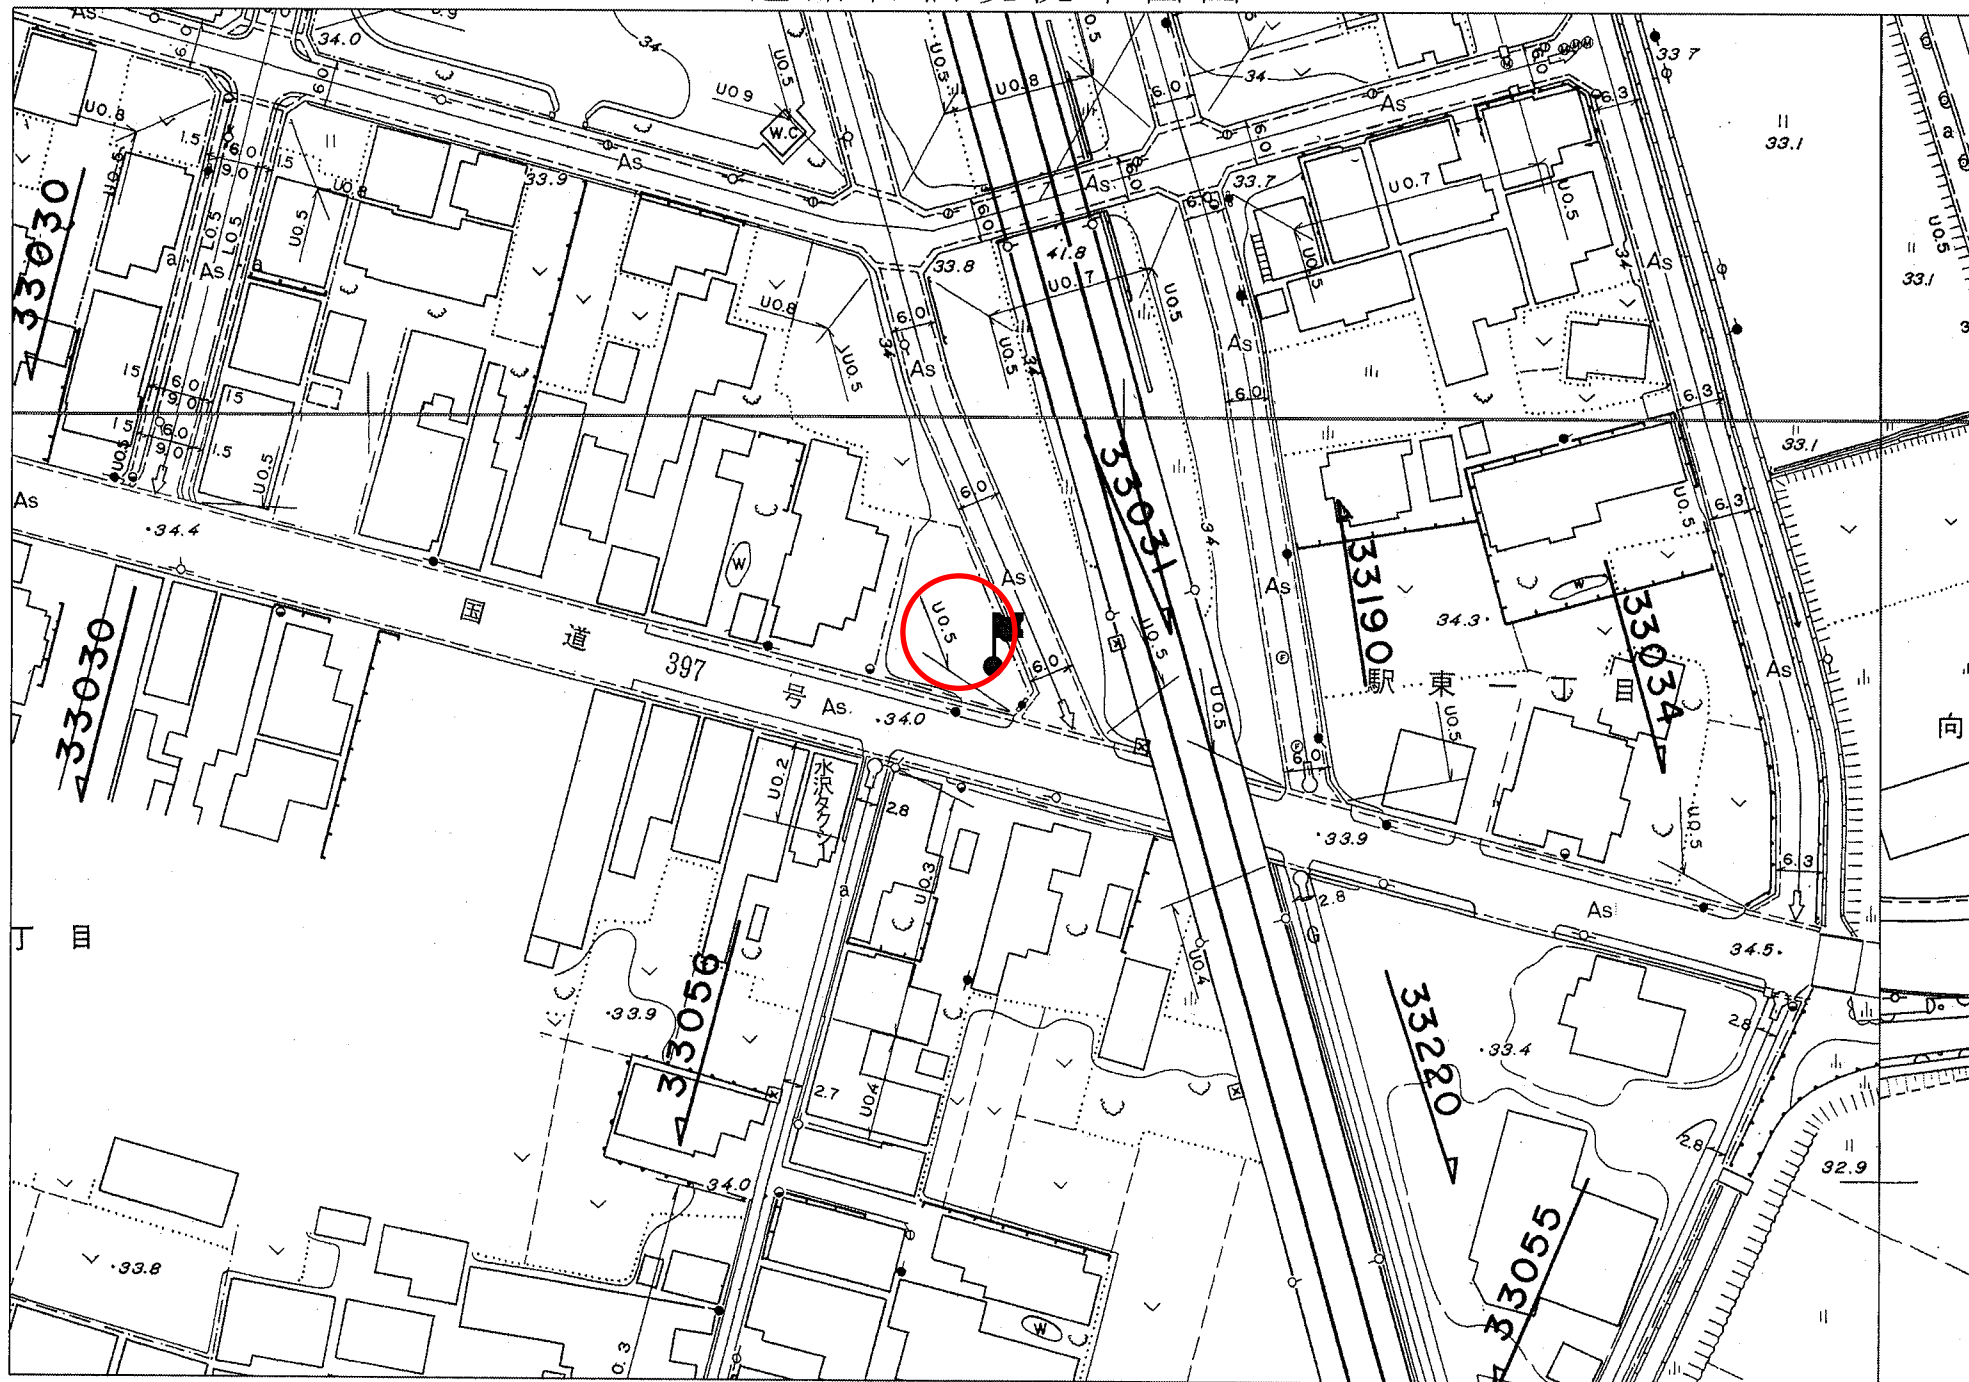

奥州市

1:1,000

【注意】この道路台帳図（写）は道路境界を確定したものではありません。また、現地と相違がある場合があります。

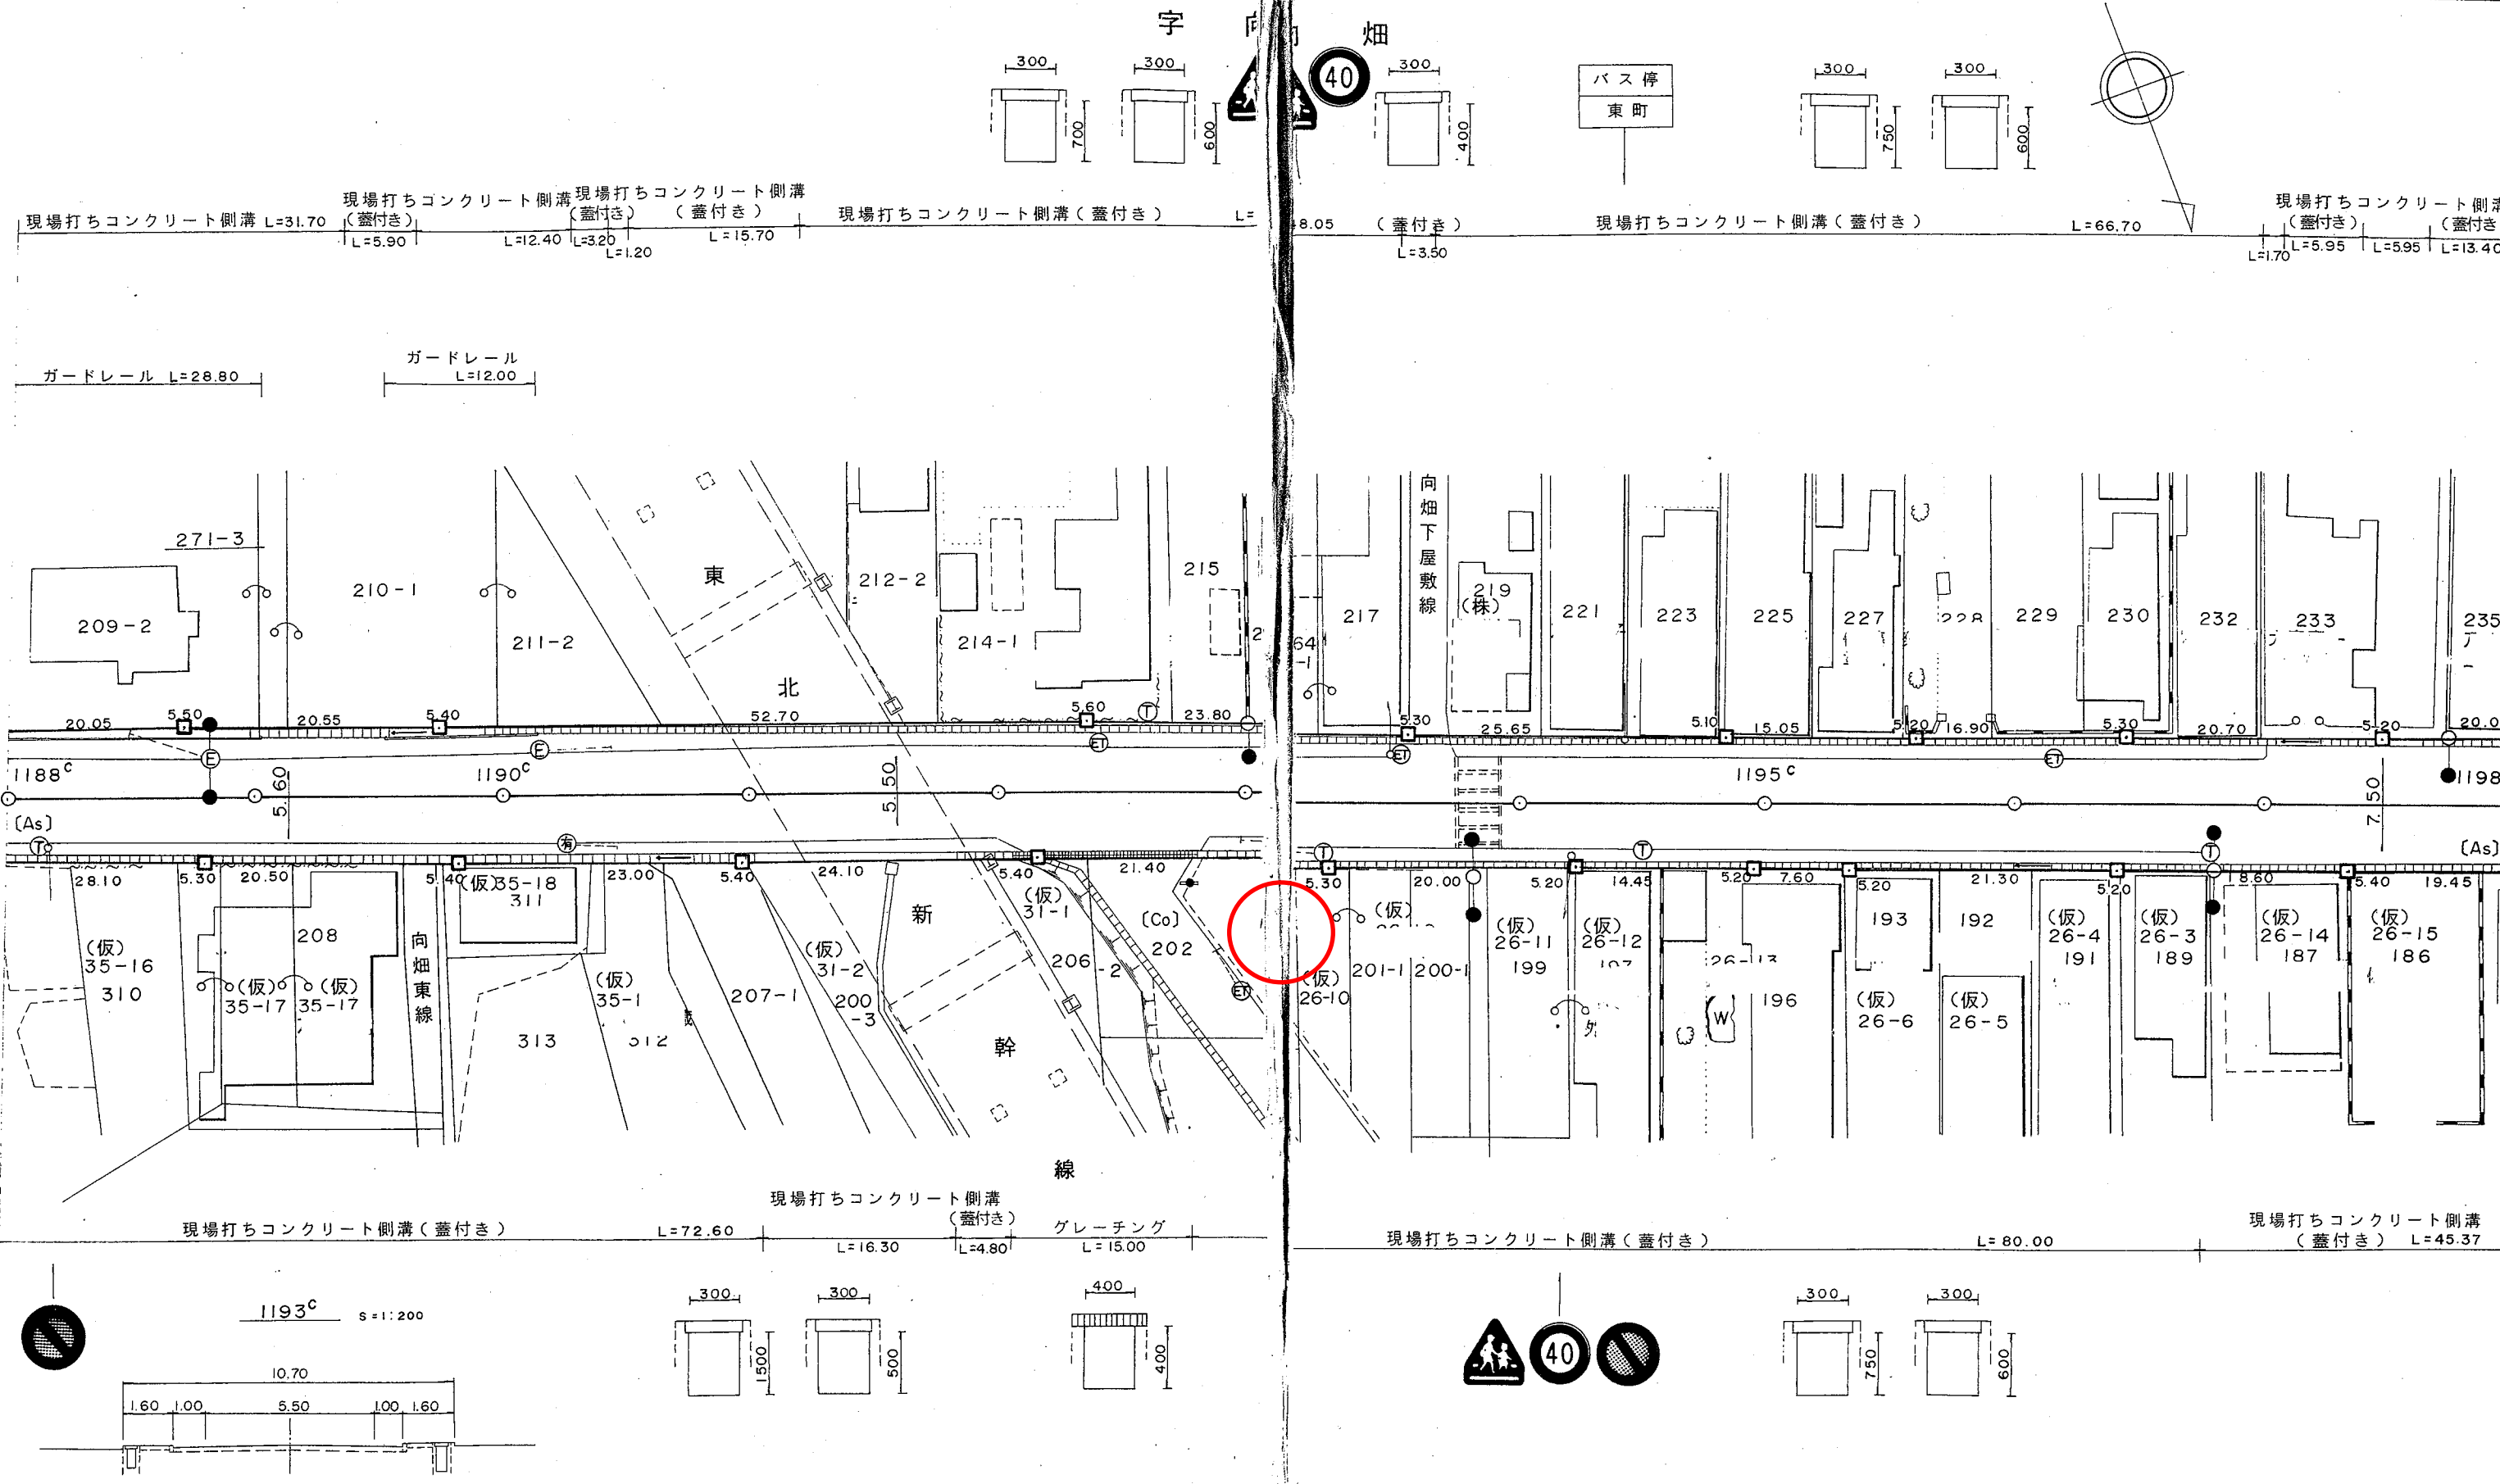



近隣商業地域

200
80

キューボラの館
奥州市伝統産業会館

羽田地区(公)

第一種住居地域

200
60

2・2・11
向畑公園
0.36ha

対象不動産

水沢羽田町駅南一丁目

工業地域

200
60

下屋敷

奥州市

水沢羽田町